

	A	B	C	D	YHT.
RAKENNUKSEN PINTA-ALA	316,0	376,5	247,5	57,0	997,0
KERROSALA	632,0	376,5	247,5	57,0	1313,0
HUONEISTOALA	553,0	347,5	227,5		1128,0
TILAVUUS	1833	1148	755	170	3906

ASUNNOT:				
3H+K	79,0	7KPL	553,0	2-KERROKSISET
2H+K	60,0	8KPL	480,0	
2H+KK	47,5	2KPL	95,0	
		17KPL	1128,0 M ²	

LISÄKSI KYLMÄ RAKENNUSOSA 82,5M² 250 M³ ULKOILUV.-JA IRTAIMISTOVARASTOT, E

ISTUTETTAVAT PUUT JA PENSAAT:

KO RAUDUSKOIVU	2 KPL
LE LEHMUS	9 KPL

SY TAVALLINEN SYREENI, VALKOKUKKAINEN	18 KPL
RU KURTULEHTIRUUSU, PUNAKUKKAINEN	70 KPL
TU TUOKSUVATUKKA	130 KPL

A-9


20 %

ASUINRAKENNUSTEN KORTTELIALUE
TONTILLE SAA SIIJOITTAA YMPÄRISTÖÄ HÄIRITSEMÄTÖNTÄ TYÖTILAA, KUITENKIN ENINTÄÄN
40 % RAKENNUSOIKEUDESTA. ASEMAKAAVASSA OSOITETUN RAKENNUSOIKEUDEN LISÄKSI
SAA TYÖTILOJA SIIJOITTAA ASUINRAKENNUKSEN KELLARIKERROKSEEN, KAKSIKERROKSI-
SEN RAKENNUSOSAN PITUUS SAA OLLA ENINTÄÄN 25 METRIÄ JA KORKEUS ENINTÄÄN
7 METRIÄ. YKSIKERROKSISEN RAKENNUKSEN SAA RAKENTAA 2 METRIN PÄÄHÄN JA
KAKSIKERROKSISEN 4 METRIN PÄÄHÄN NAAPURITONTIN RAJASTA. ASUINHUONEEN JA
KEITTIÖN IKKUNAT ON KUITENKIN SIIJOITETTAVA ENSIMMÄISESSÄ KERROKSESSA VÄHIN-
TÄÄN 6 METRIN JA TOISESSA KERROKSESSA VÄHINTÄÄN 8 METRIN PÄÄHÄN NAAPURIN
RAJASTA.
TONTILLE TULEE VARATA 1,5 AUTOPAIKKAA ASUNTOA KOHTI.

ISTUTETTAVA PUURIVI
LUKU OSOITTAA KUINKA SUUREN OSAN ALUEESTA SAA KÄYTTÄÄ RAKENTAMISEEN

PINTAVESIEN POISJOHTAMINEN PÄÄASIASSA MAASTOON IMEYTTÄEN. PINTAVESIKAIVOT
LVI SUUNNITELMIEN MUKAAN.
LOPULLINEN JÄRJESTELY SOVITETAAN MAASTOSSA.

KAIKKI NOUSUJOHDOT MCMK 3x6+6/maa/JM 50

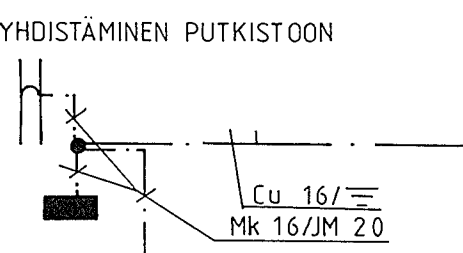

22.3.90 LISÄTTY AUTOLÄMMITYSRASIAT PJK
LOPPUPIIRUSTUS 22.10.90

Rakennuskohde	KIINTEISTÖ OY TIERANTIE 3-5 04230 KERAVA	1:200 PJK
Piirustuksen sisältö	ASEMAPIIRUSTUS JA NOUSUJOHDOT	2
etelä-hämeen sähkö ky SAARISTENKATU 16. 13100 HÄMEENLINNA. PUH. 017-165 051		

K.osa:Rak.	Kortin:Rak.	Tontti:Rak.	Viranomaisen arkkitehtitoimiston nimi	I
1 KALEVA	51	10	ASEMAPIIRROS	1:200
Rakennusvaihe	UUDISRAKENNUS	Piirustuksen sisältö	ASEMAPIIRROS	1:200
Rakennuskohteen nimi ja osoite	KIINTEISTÖ OY TIERANTIE 3-5 04230 KERAVA	Suunnittelija, työn numero ja piirustuksen numero	ARK 745-1	Muutos
ARKKITEHTUURITOIMISTO				26.10.88
RAUHANKATU 3C, 13100 HÄMEENLINNA 017-29 727				12.1.89
17.10.1988				24.2.89