


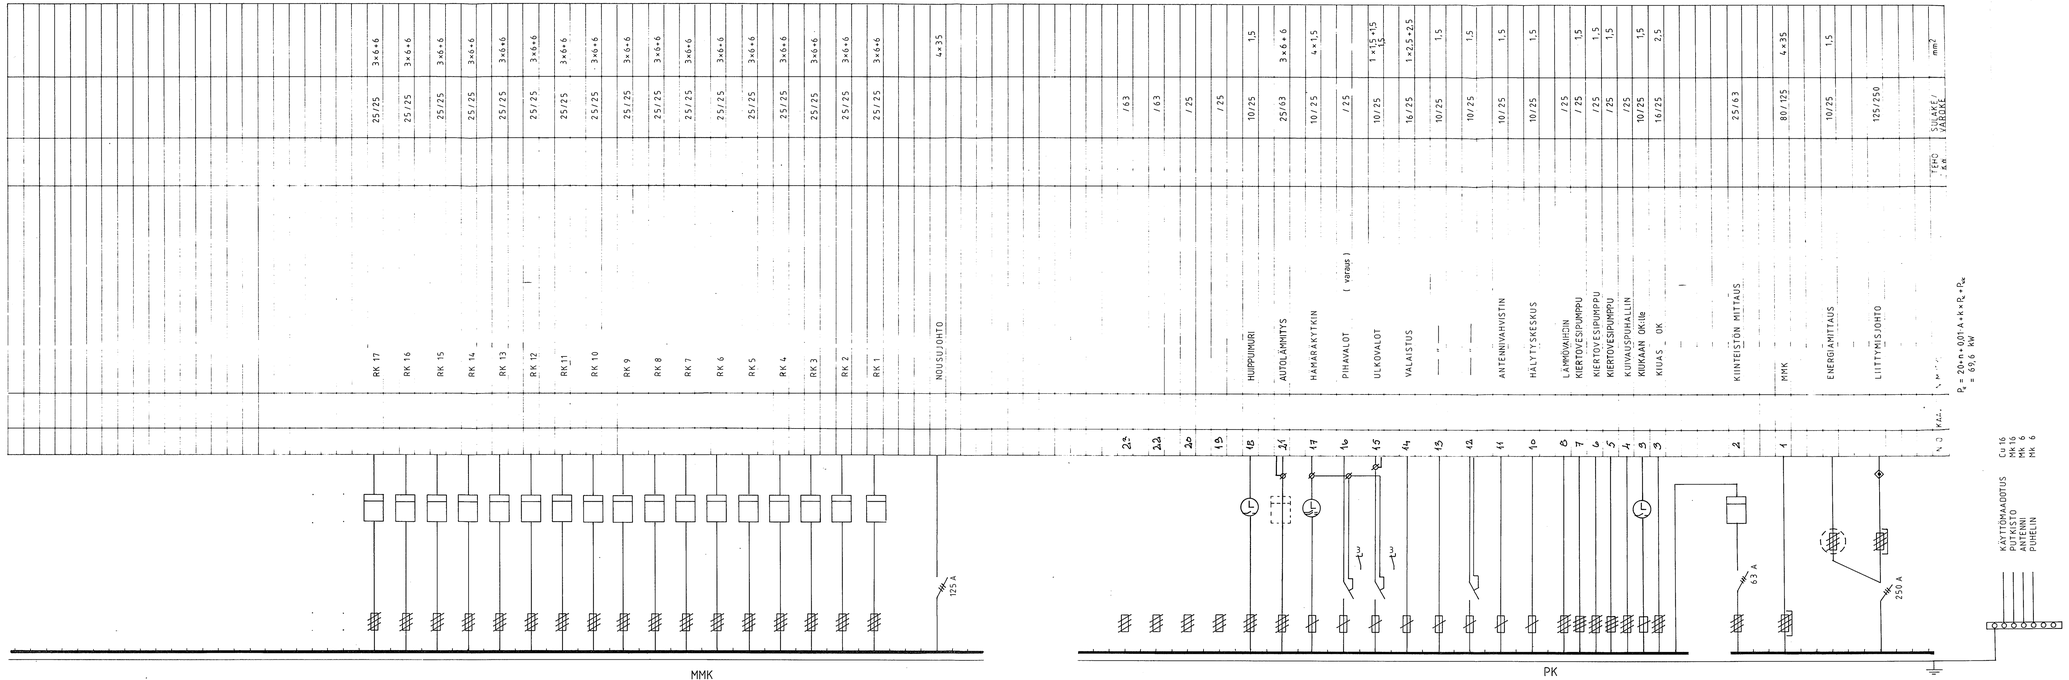


| PK | |
|---|---|
| TYYPPI | KESO 44D |
| In A | 250 Un V 380 |
| KOT.LK | IP30 |
| PH kW | 69.6 |

| KK | |
|---|---|
| TYYPPI | KESO 44D |
| In A | 63 Un V 380 |
| KOT.LK | IP30 |
| PH kW | |

*) PÄÄKYTKIN EI KATKAISE VIRTAA TARIFFINOHJAUS-LAITTEELTA

**LOPPUPIIRUSTUS** 23.10.90 RK

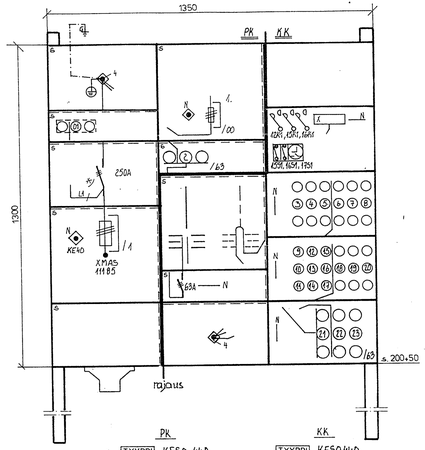22.3.90 PK:n LISÄYKSET PJK

| | |
|---|---|
| Rakennuskohde: KIINTEISTÖ OY TIERANTIE 3-5 04230 KERAVA | Työ 1.4.89 PJK |
| | Hyv. |
| Piirustuksen sisältö: PÄÄKAAVIO PK + MMK | Suhde |
| | Piir. n:o 9 |

**etelähämeen sähkö ky**
SAARISTENKATU 16. 13100 HÄMEENLINNA PUH. 917-165 651