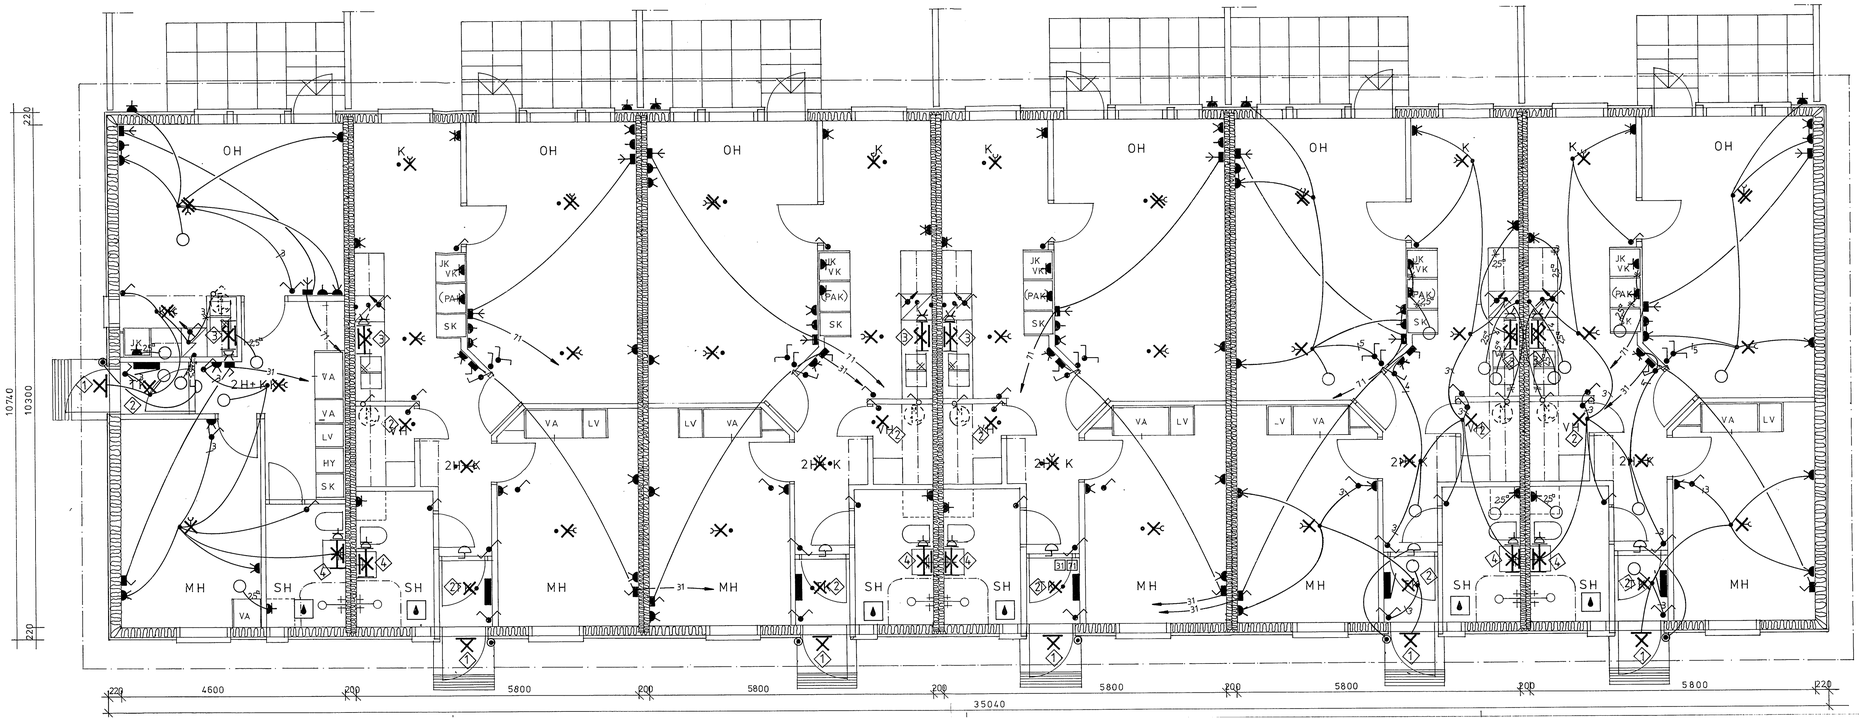

LOPPUPIIRUSTUS 22.10.90 VK

Rakennuskohde	KIINTEISTÖ OY TIERANTIE 3-5 04230 KERAVA	Työ 1.4.89 PJK Hyv.
Piirustuksen sisältö	SÄHKÖPISTEET TALO B	Suhde 1:50 Piir. n:o 5

etelähämeen sähkö ky
SAARISTENKATU 16. 13100 HÄMEENLINNA PUH. 917-165 651

K osa-Kylä	Korttel-Tila	Tontti-Ikl-o	Viranomaisen arkistointimerkintöjä varten
1 KALEVA	54	6,7,8	
Rakennustoimenpide			Piirustuslaji / Juoks.n:o
UUDISRAKENNUS			TYÖPIIRUSTUS
Rakennuksen/osan nimi ja sijainti			Piirustuksen sisältö / Mittakaavat
KIINTEISTÖ OY TIERANTIE 3-5 04230 KERAVA			TALO B POHJAPIIRROS 1:50
ARKKITEHTUURITOIMISTO RAUHANKATU 3C, 13100 HÄMEENLINNA 917-29 727			Suunnitteluala, työn numero ja piirustuksen numero / Muutos: ARK 745-T3
16.6.1988 Arkko Tarkkonen			